

## Bilaga A

### Kontorshotell

Lasarettsgatan 13

Gemensamma ytor:

Entré

Wc + Wc med dusch

Kök/pentry

Konferensrum

8 kontorsytor för uthyrning

Textilmatta golv i samtliga rum utom wc och korridor.

Möblerat i gemensamma utrymmen:

Konferensrum:

Konferensbord 8-10 pers, stolar, TV skärm för presentationer. Whiteboard.

Kök:

Bord, stolar, porslin, bestik mm, kaffebryggare, diskmaskin, micro, håll 2 plattor, kyl/frys.



Övrigt:

Städning 1 ggn/v i gemensamma utrymmen.

Postbox i entré/atrium.

Uteplats med möbler.

Utvändiga markiser ingår. Ev inre solskydd samt gardiner ansvarar HG för.

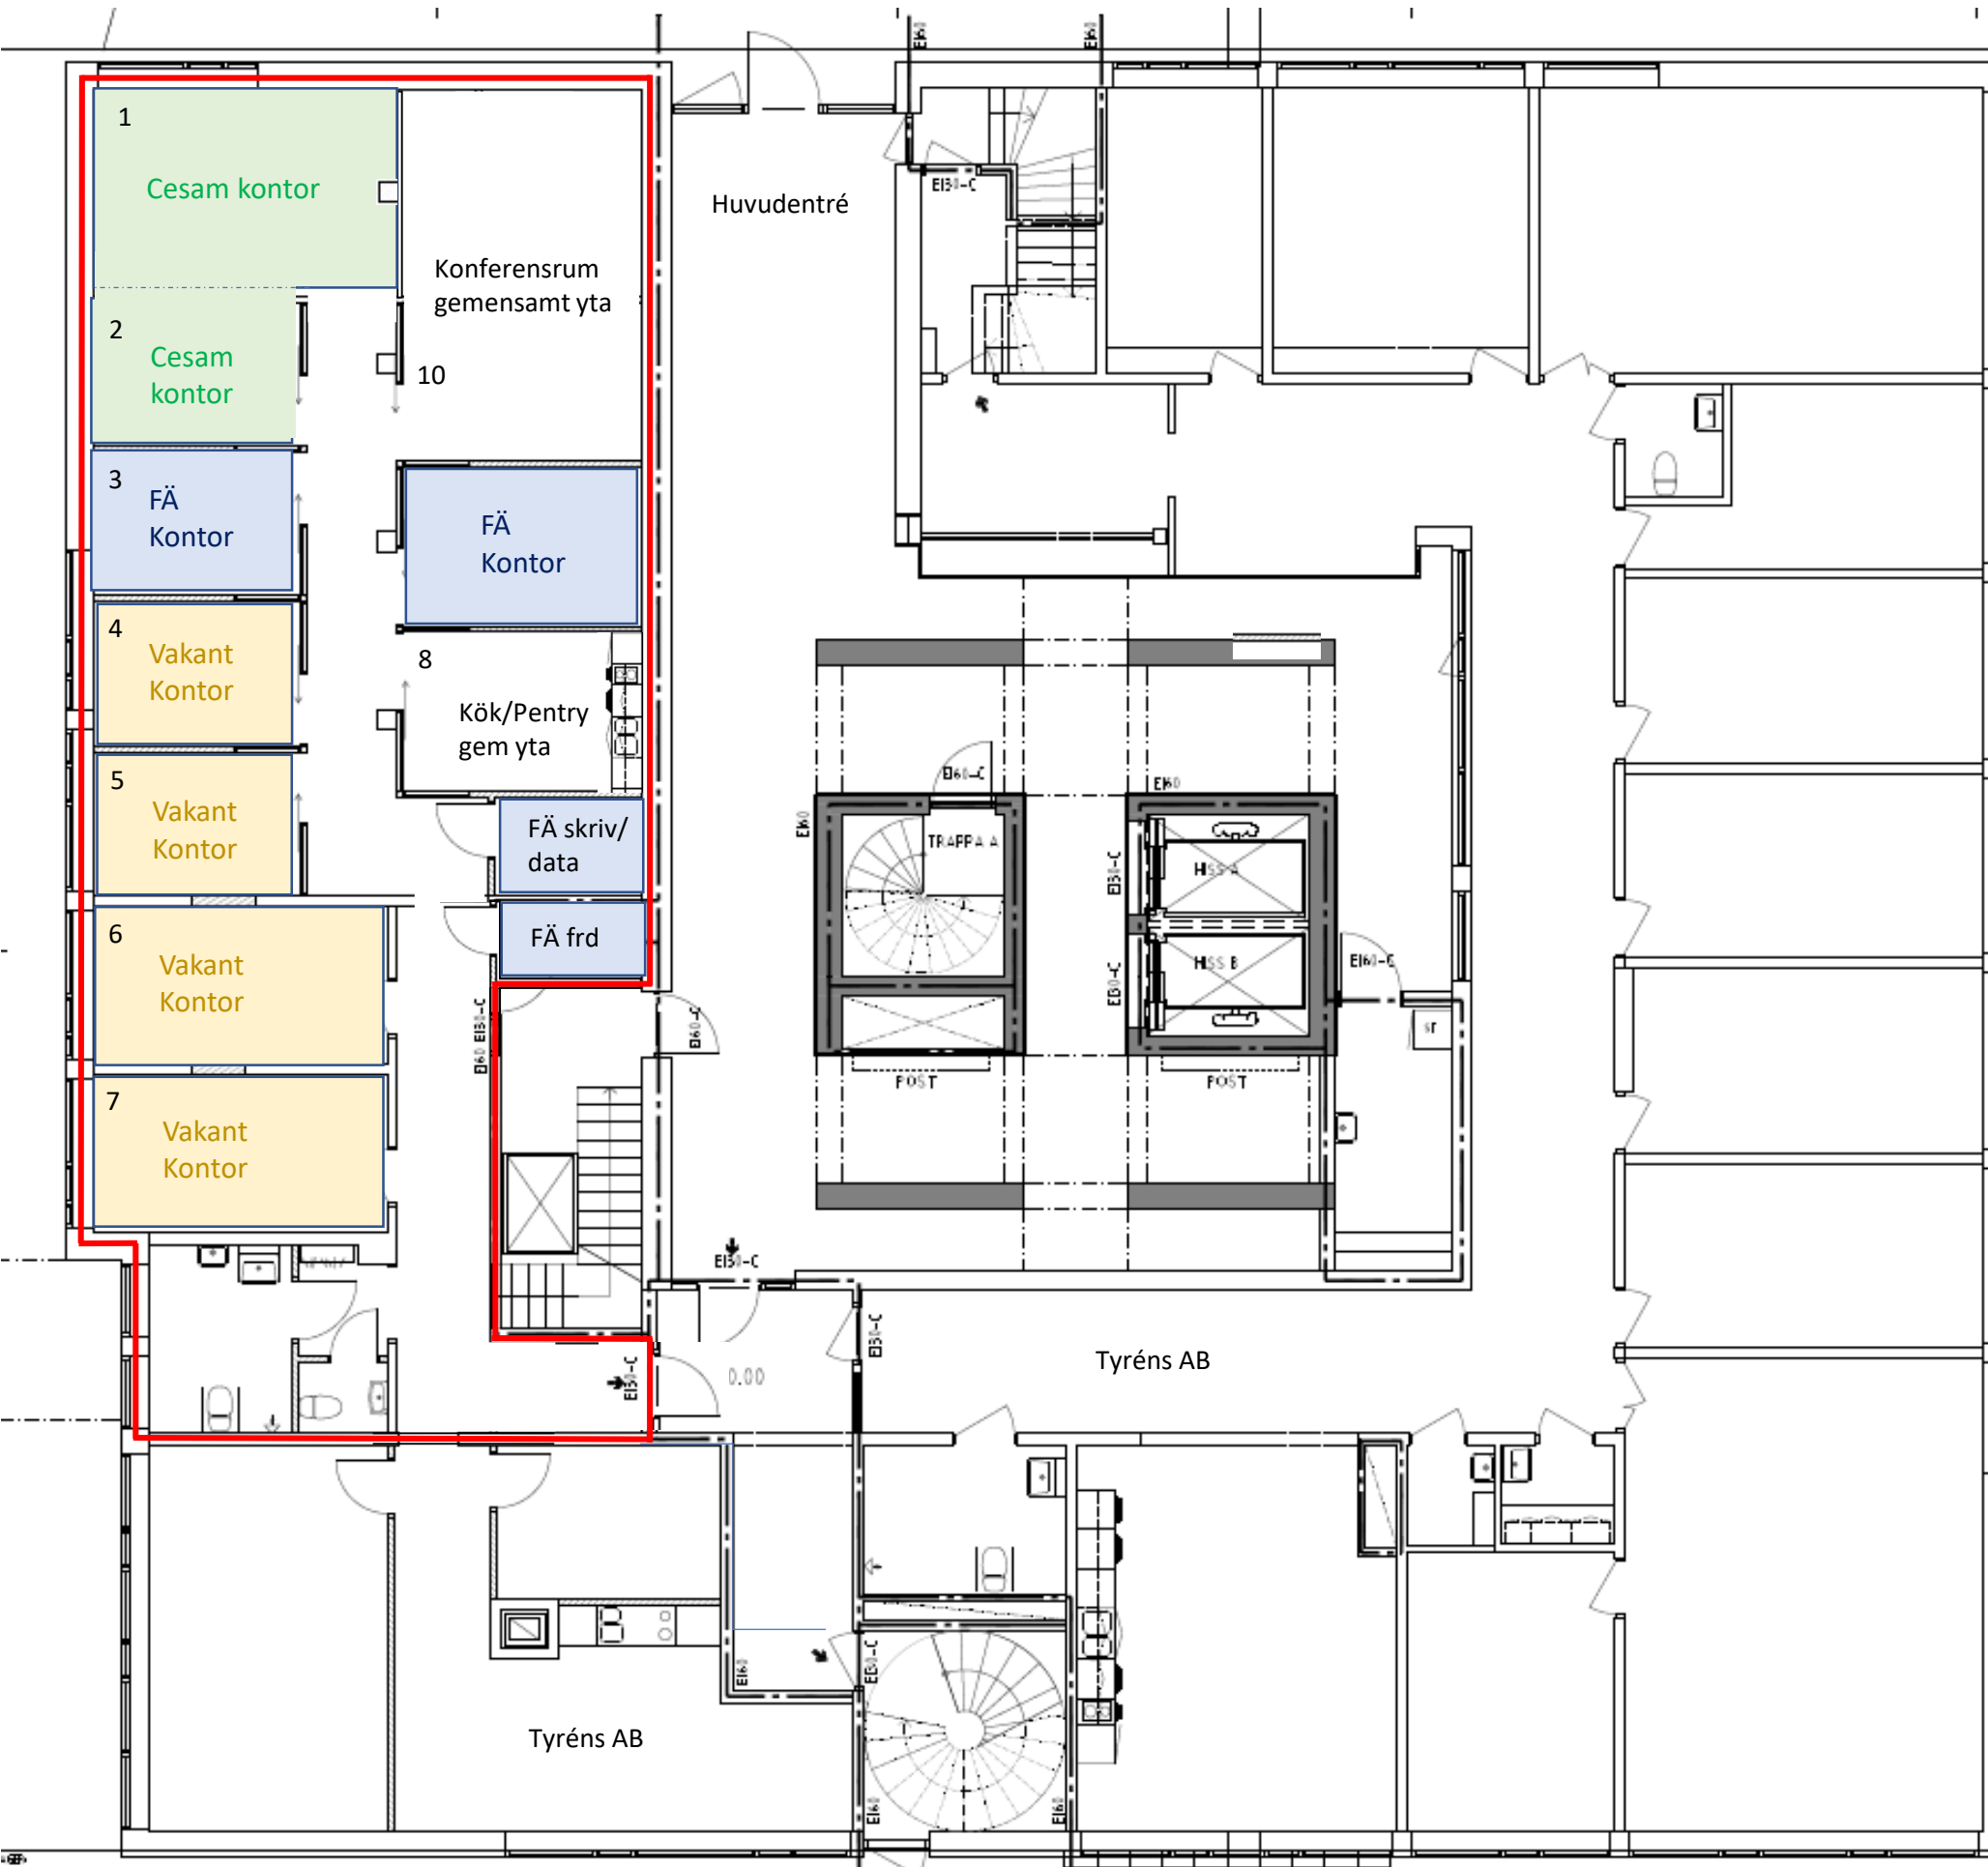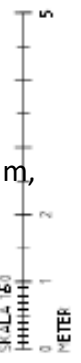

RELATIONSHANDLING			
AMERIKA 10 TINGHuset			
ÖVIKS HUSTEKNIK AB			
PROJEKT 14/16	PROJEKT MS	BYGGNAD M. SIDEN	
DATUM 2014.04.25	AVTAL Måste sidan		
PLAN 1			
SKALA A1:1:50 A3:1:100		BYGGNAD A-40,1-100	

