



OBS!  
Mätning på plats.  
Små avvikelser kan förekomma.

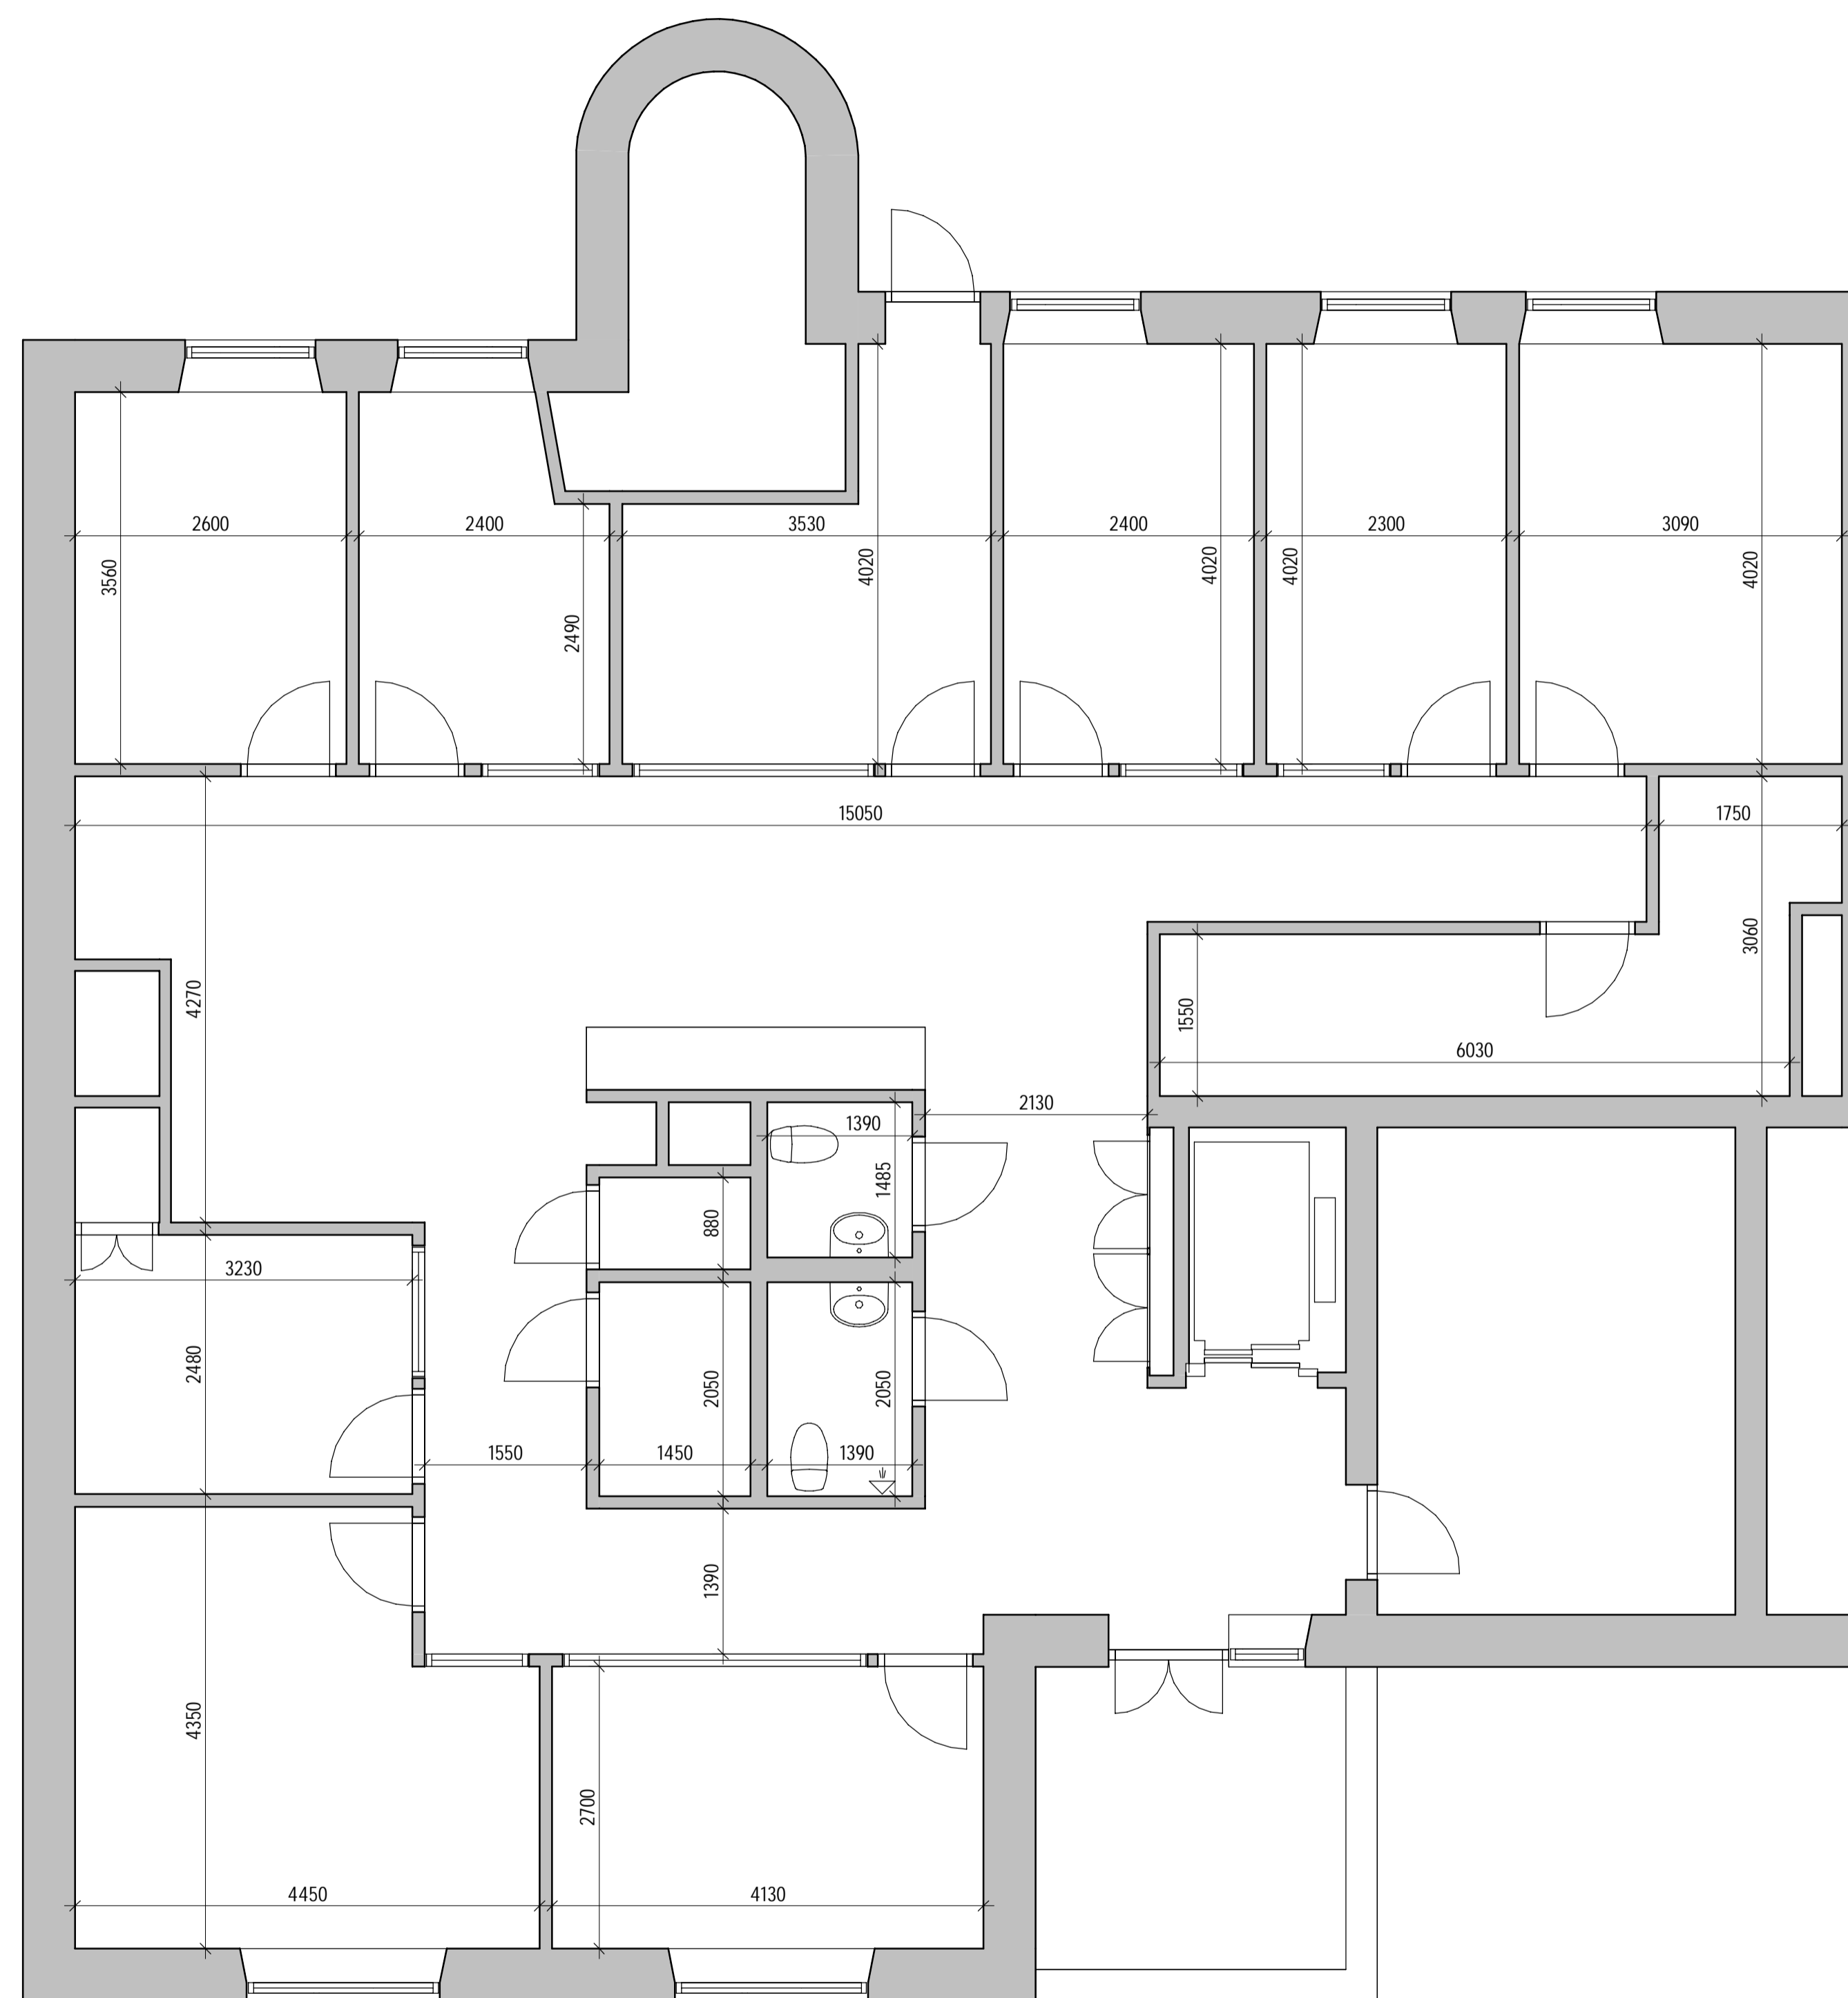

BET	ANT	ÄNDRINGEN AVSER	SIGN	DATUM
<b>RELATIONSHANDLING</b>				
Stora Torget 2B Kv. Berlin 8				
AF-Infrastructure AB BA Buildings KONTOR				 <b>AFRY</b>
Tel: 010-505 00 00				
UPPDRAG NR D0066535	RTAD AV J.A.	HANDLÄGGARE		
DATUM 2022-05-19	ANSVARIG			
PLAN 2				
SKALA A1 1:50 A3 1:300	NUMMER A-40-1-10			BET